

woj.: kujawsko-pomorskie  
pow.: naklejski  
jedn. ewid.: 041002\_4 Mrocza  
obr.: 0001 Mrocza  
dz. nr.: 621/4, 621/2  
Nr. ks. rob.: 88/2021  
Id. zgłosz.: SWG.6640.1770.2021

Geogima Katarzyna Olszuc-Kozak  
ul. Gdańska 23B, 89-410 Włocławek  
NIP: 8431535112, REGON: 220037033  
tel.: 605442152, 667225365  
biuro@geogima.pl, www.geogima.pl  
(wykonawca prac geodezyjnych)

Załącznik graficzny  
do Uchwały Nr. LVIII/489/2023  
Rady Miejskiej w Mroczy  
z dnia 24 marca 2023 r.

# MAPA SYTUACYJNO-WYSOKOŚCIOWA

skala: 1:500, sekcja: 6.196.17.19.2.3, układ wsp. pł.: PL-2000 strefa 6(18), układ wys.: PL-EVRF2007-NH

## MAPA Z GEODEZYJNEJ INWENTARYZACJI POWYKONAWCZEJ OBIEKTÓW BUDOWLANYCH


Rodzaj inwestycji:	Budowa drogi gminnej pomiędzy ul. Kościuszki a ul. Zieloną w Mroczy wraz z odwodnieniem i oświetleniem ulicznym
Decyzja o zezwoleniu na realizację inwestycji drogowej	Decyzja nr ZRID/1/2020 z dnia 11.08.2020 r.

SZKIC ORIENTACYJNY 1:20000



N

Poświadczam, że niniejszy dokument został opracowany w wyniku prac geodezyjnych, których rezultaty zawiera operat techniczny pozytywnie zweryfikowany. Jednocześnie informuję, że jestem świadomy odpowiedzialności karniej za złożenie fałszywego oświadczenia.	
Indentyfikator zapiszenia prac geodezyjnych	SWG 6640.1770.2021
Wykonawca prac geodezyjnych	Geogima Katarzyna Olszuc-Kozak ul. Gdańska 23B, 89-410 Włocławek NIP: 8431535112, REGON: 220037033
Nr oraz data sporządzenia dokumentu zawierającego pozytywny wynik weryfikacji	SWG 6640.1770.2021_21381 z dnia 21-04-2022 r.
Imię i nazwisko oraz nr uprawnień zawodowych kierownika prac geodezyjnych	inż. Katarzyna Olszuc-Kozak uprawnienia zawodowe nr 23805
Podpis osoby składającej oświadczenie	GEODETA UPRAWNIONY Numer świadectwa: 23805 inż. Katarzyna Olszuc-Kozak

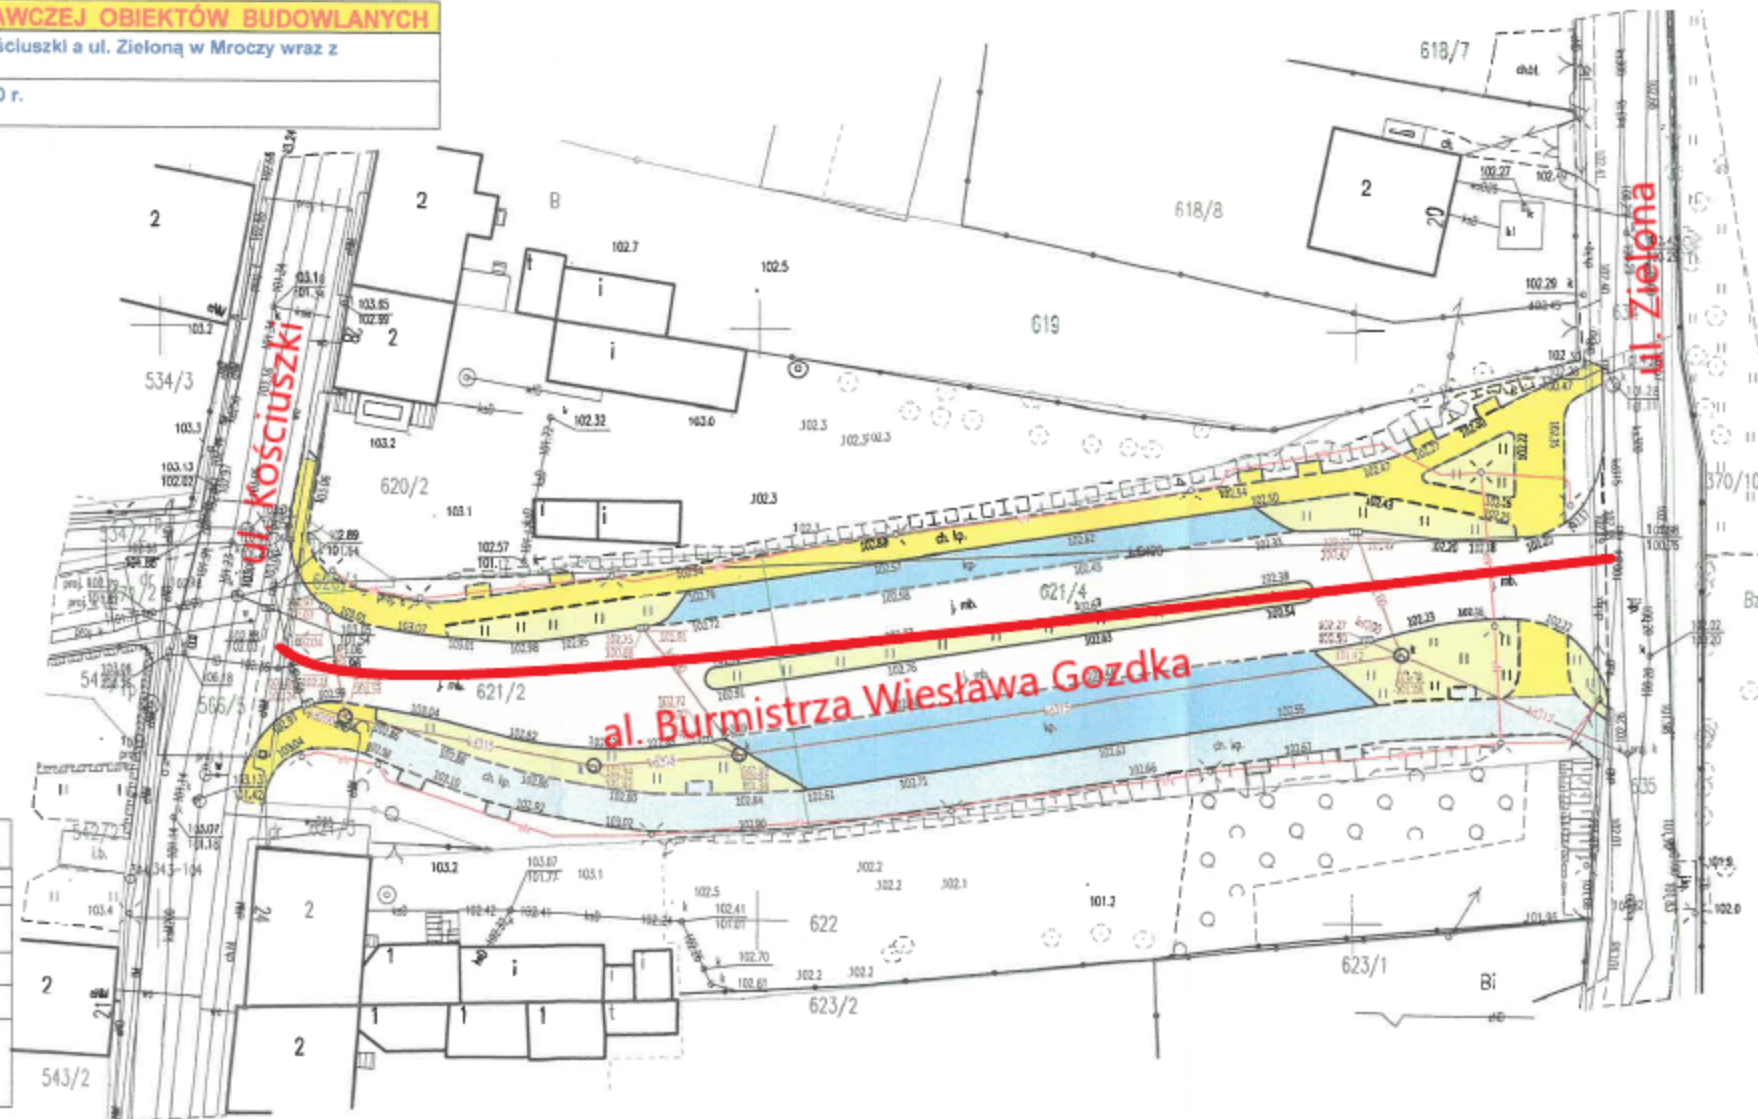

Mapę z inwentaryzacji wykonał:  
geodeta inż. Tomasz Kozak

inż. Tomasz Kozak  
GEODETA

Sporządzono: Włocławek, dnia 2022-04-18

Kierownik prac geodezyjnych:  
inż. Katarzyna Olszuc-Kozak (upraw. nr 23805)

GEODETA UPRAWNIONY  
Numer świadectwa: 23805

inż. Katarzyna Olszuc-Kozak