

**UCHWAŁA NR LVIII/489/2023
RADY MIEJSKIEJ W MROCZY**

z dnia 24 marca 2023 r.

w sprawie zaliczenia drogi do kategorii dróg gminnych

Na podstawie art. 18 ust. 2 pkt 15 ustawy z dnia 8 marca 1990 r. o samorządzie gminnym (Dz. U. z 2022 r. poz. 559 z późn. zm.) i art. 7 ust. 2 i 3 ustawy z dnia 21 marca 1985 r. o drogach publicznych (Dz.U. z 2022 r. poz. 1693 z późn. zm.), po uzyskaniu pozytywnej opinii Zarządu Powiatu w Nakle nad Notecią (Uchwała Nr 648/2023 z dnia 31 stycznia 2023 r.) uchwała się co następuje:

§ 1. 1. Zaliczyć do kategorii dróg gminnych drogę ujętą w wykazie stanowiącym załącznik nr 1 do niniejszej uchwały, noszącą nazwę „al. Burmistrza Wiesława Gozdka”.

2. Przebieg drogi wymienionej w ust. 1 został określony na mapie stanowiącej załącznik graficzny nr 2 do niniejszej uchwały.

§ 2. Wykonanie uchwały powierza się Burmistrzowi Miasta i Gminy Mrocza.

§ 3. Uchwała wchodzi w życie po upływie 14 dni od dnia ogłoszenia w Dzienniku Urzędowym Województwa Kujawsko - Pomorskiego.

Przewodniczący Rady
Miejskiej w Mroczy

Jarosław Odrobiński

Załącznik Nr 1 do uchwały Nr LVIII/489/2023

Rady Miejskiej w Mroczy

z dnia 24 marca 2023 r.

Lp.	Dotychczasowy nr drogi	Nazwa drogi	Nr geodezyjny działki stanowiącej drogę	Długość drogi w km	Rodzaj nawierzchni
1.	Bez numeru	al. Burmistrza Wiesława Gozdka	621/2, 621/3, 621/4, 620/1 obręb Mrocza	0,117	Beton asfaltowy

woj.: kujawsko-pomorskie
pow.: naklejski
jedn. ewid.: 041002_4 Mrocza
obr.: 0001 Mrocza
dz. nr.: 621/4, 621/2
Nr. ks. rob.: 88/2021
Id. zgłosz.: SWG.6640.1770.2021

Geogima Katarzyna Olszuk-Kozak
ul. Gdańska 23B, 89-410 Włocławek
NIP: 8431535112, REGON: 220037033
tel.: 605442152, 667225365
biuro@geogima.pl, www.geogima.pl
(wykonawca prac geodezyjnych)

Załącznik graficzny
do Uchwały Nr. LVIII/489/2023
Rady Miejskiej w Mroczy
z dnia 24 marca 2023 r.

MAPA SYTUACYJNO-WYSOKOŚCIOWA

skala: 1:500, sekcja: 6.196.17.19.2.3, układ wsp. pł.: PL-2000 strefa 6(18), układ wys.: PL-EVRF2007-NH


MAPA Z GEODEZYJNEJ INWENTARYZACJI POWYKONAWCZEJ OBIEKTÓW BUDOWLANYCH

Rodzaj inwestycji:	Budowa drogi gminnej pomiędzy ul. Kościuszki a ul. Zieloną w Mroczy wraz z odwodnieniem i oświetleniem ulicznym
Decyzja o zezwoleniu na realizację inwestycji drogowej	Decyzja nr ZRID/1/2020 z dnia 11.08.2020 r.

SZKIC ORIENTACYJNY 1:20000



Poświadczam, że niniejszy dokument został opracowany w wyniku prac geodezyjnych, których rezultaty zawiera operat techniczny pozytywnie zweryfikowany. Jednocześnie informuję, że jestem świadomy odpowiedzialności karnej za złożenie fałszywego oświadczenia.	
Indentyfikator zgłoszenia prac geodezyjnych	SWG.6640.1770.2021
Organ składowy geodezyjny, który dostał zgłoszenie	Starosta Sępoleński
Wykonawca prac geodezyjnych	Geogima Katarzyna Olszuk-Kozak ul. Gdańska 23B, 89-410 Włocławek NIP: 8431535112, REGON: 220037033
Nr oraz data sporządzenia dokumentu zawierającego pozytywny wynik weryfikacji	SWG.6640.1770.2021_21381 z dnia 21-04-2022 r.
Imię i nazwisko oraz nr uprawnień zawodowych kierownika prac geodezyjnych	inż. Katarzyna Olszuk-Kozak uprawnienia zawodowe nr 23805
Podpis osoby składającej oświadczenie	GEODETA UPRAWNIONY Numer świadectwa: 23805 inż. Katarzyna Olszuk-Kozak

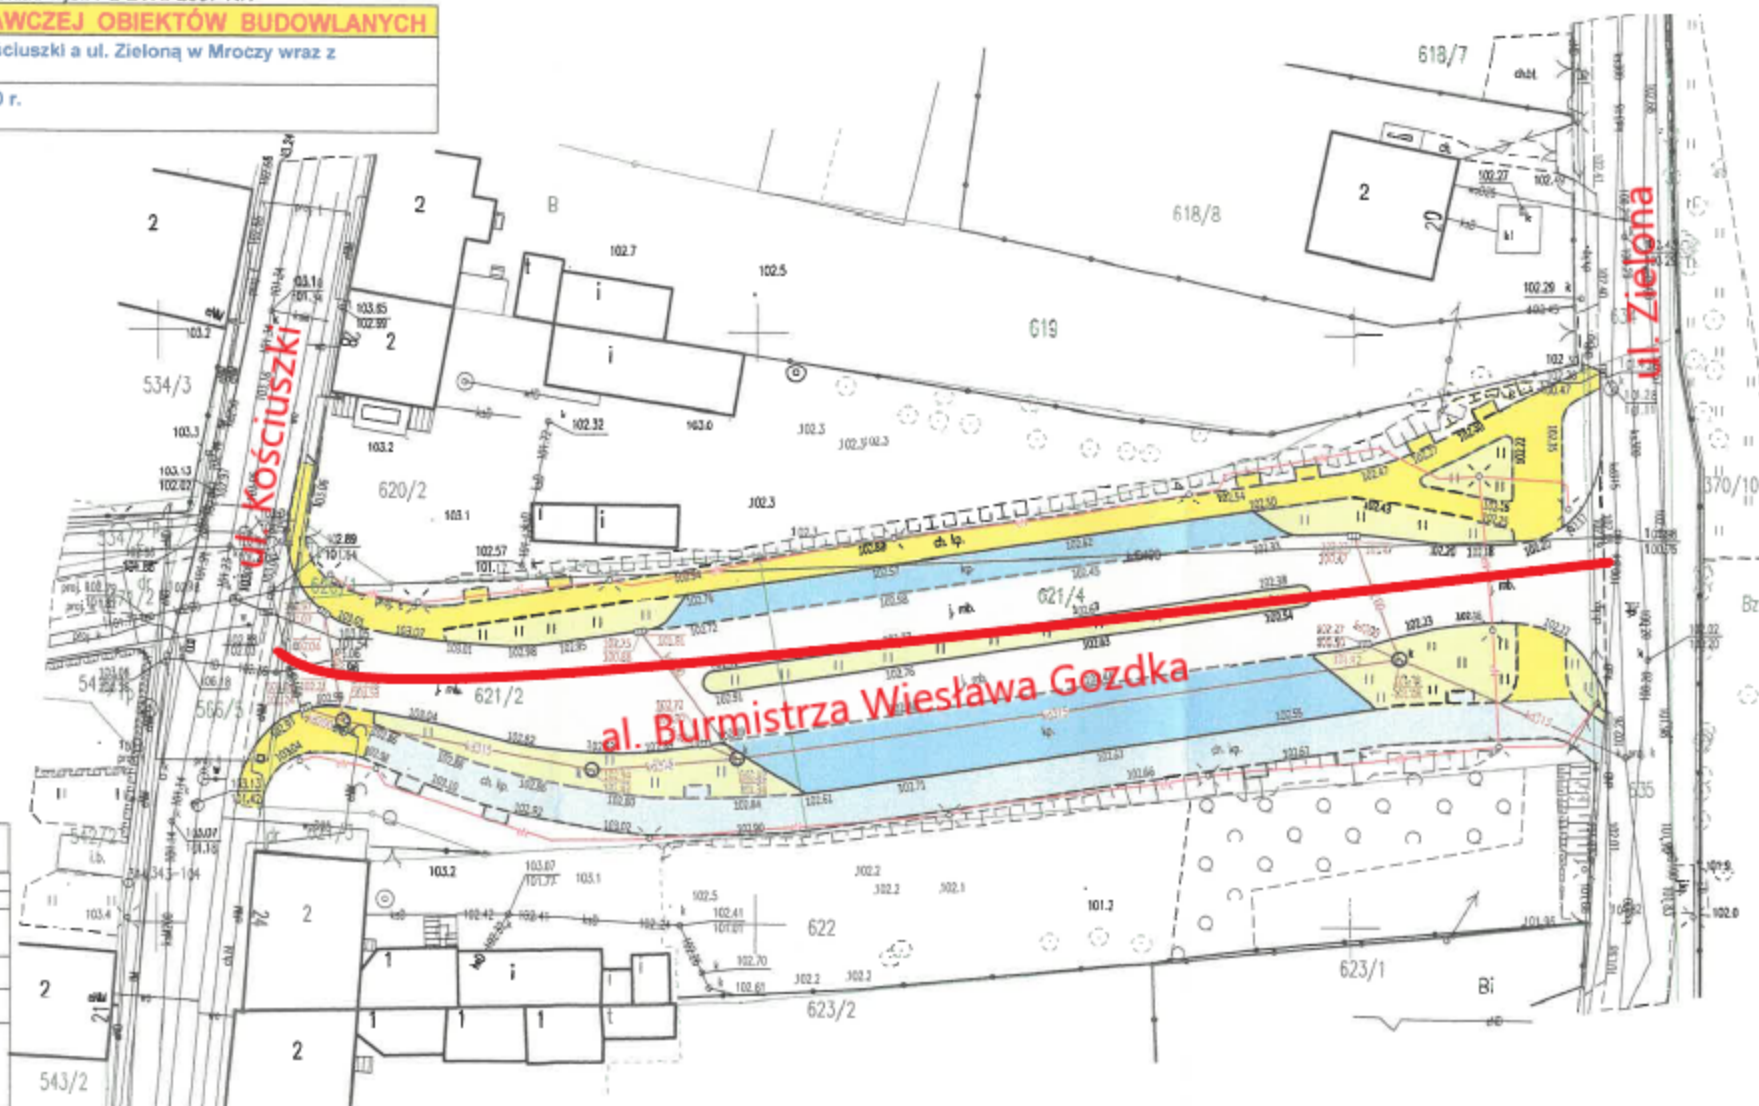

Mapę z inwentaryzacji wykonał:
geodeta inż. Tomasz Kozak

inż. Tomasz Kozak

Kierownik prac geodezyjnych:
inż. Katarzyna Olszuk-Kozak (upraw. nr 23805)

GEODETA UPRAWNIONY
Numer świadectwa: 23805

inż. Katarzyna Olszuk-Kozak

Uzasadnienie

Do wyłącznej właściwości rady gminy należy stanowienie w innych sprawach zastrzeżonych ustawami do kompetencji rady gminy (art.18 ust.2 pkt 15 u.s.g.). Do takich spraw należy zaliczenie do kategorii dróg gminnych. Następuje to w drodze uchwały rady gminy po zasięgnięciu opinii właściwego zarządu powiatu (art. 7 ust. 2 ustawy z 21 marca 1985 r. o drogach publicznych).

Wyżej wymieniona kwalifikacja dotyczy:

gruntów oznaczonych geodezyjnie jako działka nr 621/4 obręb Mrocza o powierzchni 0,1890 m², nr 621/2 obręb Mrocza o powierzchni 0,0927 m², 620/1 obręb Mrocza, o powierzchni 0,0027 m², nr 621/3 obręb Mrocza o powierzchni 0,0056 m² (łącznie 0,2900 m² i 117 mb) wydzielonych ewidencyjnie i prawnie jako droga gminna. Działki stanowią własność Gminy Mrocza.

Burmistrz Miasta i Gminy Mrocza w dniu 12 stycznia 2023 r. wystąpił do Zarządu Powiatu o zaopiniowanie projektu uchwały Rady Miejskiej w Mroczy w sprawie zaliczenia do kategorii dróg gminnych drogi zlokalizowanej na działkach nr 621/2, 621/3, 621/4 i 620/1 obręb Mrocza, stanowiących własność Gminy Mrocza. Zarząd Powiatu w Nakle nad Notecią Uchwałą Nr 648/2023

z dnia 31 stycznia 2023 r. pozytywnie zaopiniował projekt ww. uchwały.

Zaliczenie drogi do kategorii drogi gminnej stanowi podstawę nadania numeracji przez Zarząd Województwa Kujawsko – Pomorskiego, zgodnie z przepisami ustawy o drogach publicznych.

W związku z powyższym uchwałę uznaje się za zasadną.

Przewodniczący Rady
Miejskiej w Mroczy

Jarosław Odrobiński